

第321條【綠建材】供公眾使用建築物——使用本座建築物內裝修材料及樓地板面材料總面積百分之三十以上。

申請建造執照 綠建材精算法:

--	---	---	--	--	---	--	---

附註

1. 施工前承包商應先測訂地界及建築線。
2. 於建造執照領照後，承包商應依規定申報開工，查驗等有關程序。
3. 本圖樣尚未核准前僅供參考用，實際施工應照核准圖樣。

次数	日期	修 改 内 容	修改	审核

業主

鼎基化學工業股份有限公司

工程名稱

廠房 新建工程

圖 名

基地全區配置圖

圖例，綠建材計算式

賢 関 荘
建築師事務所

連絡處：(806) 高雄市 前鎮區
二聖一路 196 巷 1 號
地址：鳳山市福德街 156-3 號
電話：(07) 722-4848
FAX：(07) 722-4849


核 章

答 案

核准	日期 2010/11/01
校對	比例尺 1/500
繪圖	設計

業務號碼


張號

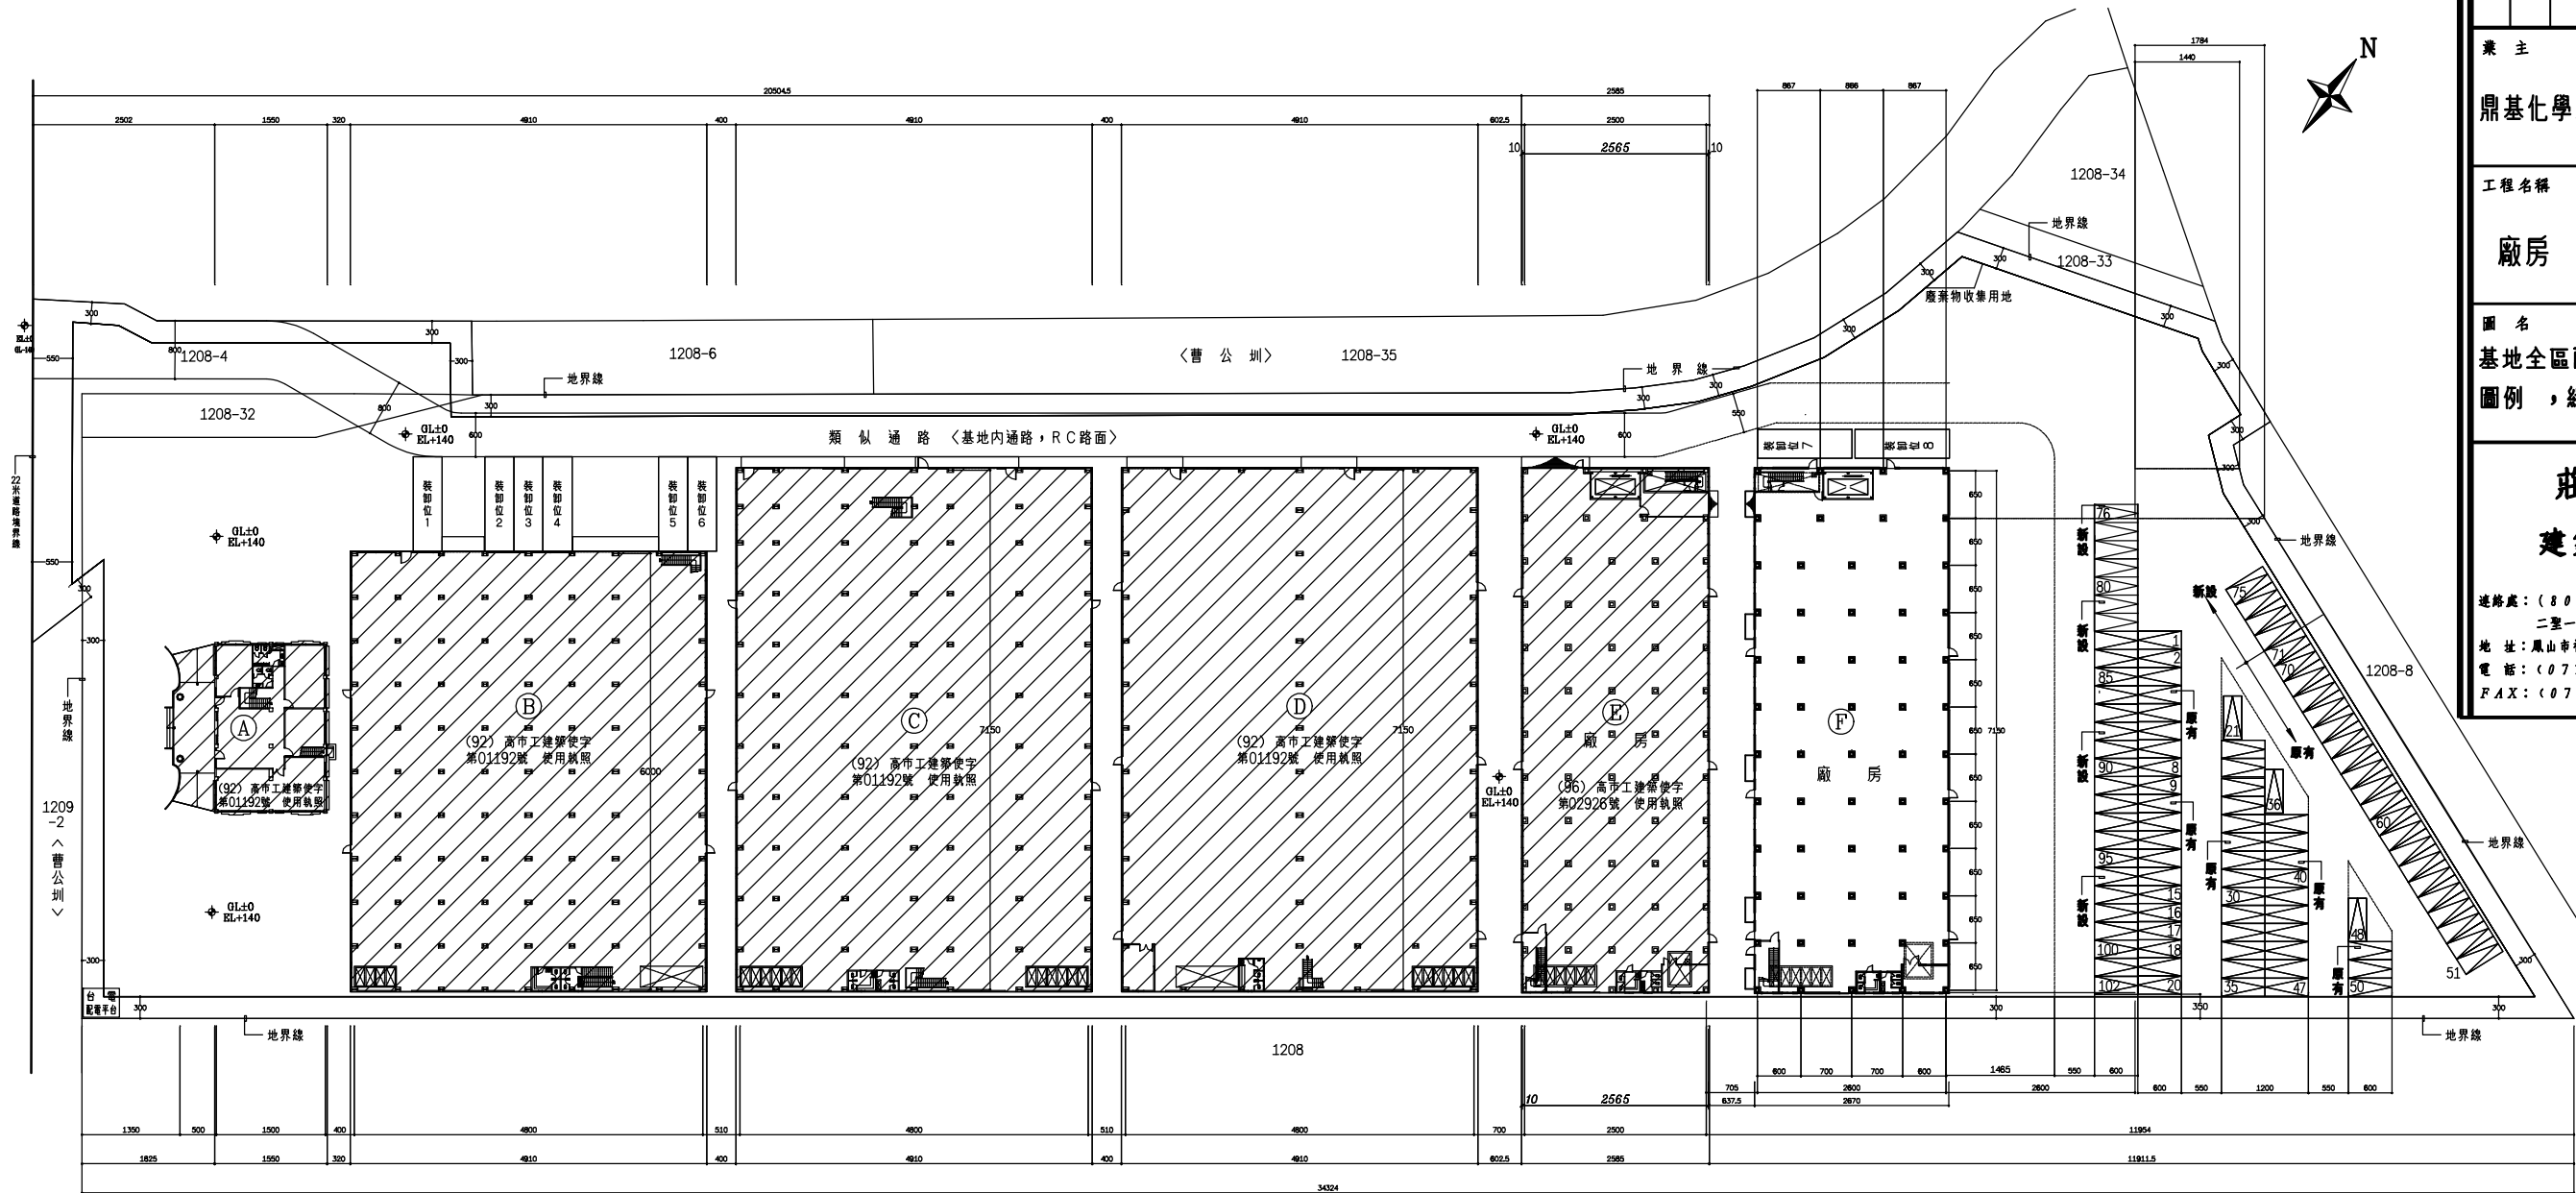圖號 A₁-3

時零地檢討：
本規劃案西蔴1209-2地號基地現況為溝渠(曹公圳)，
依高雄縣市時零地使用自治條例第六條第一項第一款規定，
本規劃案為地界曲折之基地，且即接地為水溝，目前無法廢
除，又基地尚可建築使用，故無時零地保留供日後合併使用
之必要。

選地檢討:

- 1.本規劃案依據臨海工業區選地標準檢討。
- 2.本規劃案座落十四公尺北林路，依規定自建綠線選地三公尺。
- 3.本規劃案基地面積合計29010M²依規定自地界線選地三公尺。
- 4.選地面積均計入空地。

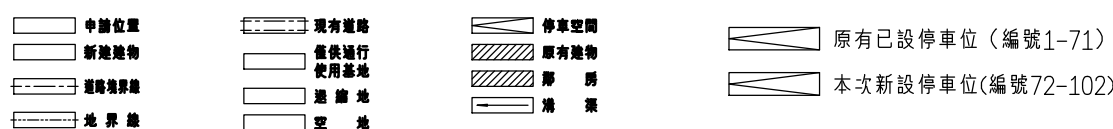

基地全區配置圖

S=1/1000

竣工圖

$$\frac{3}{11}$$